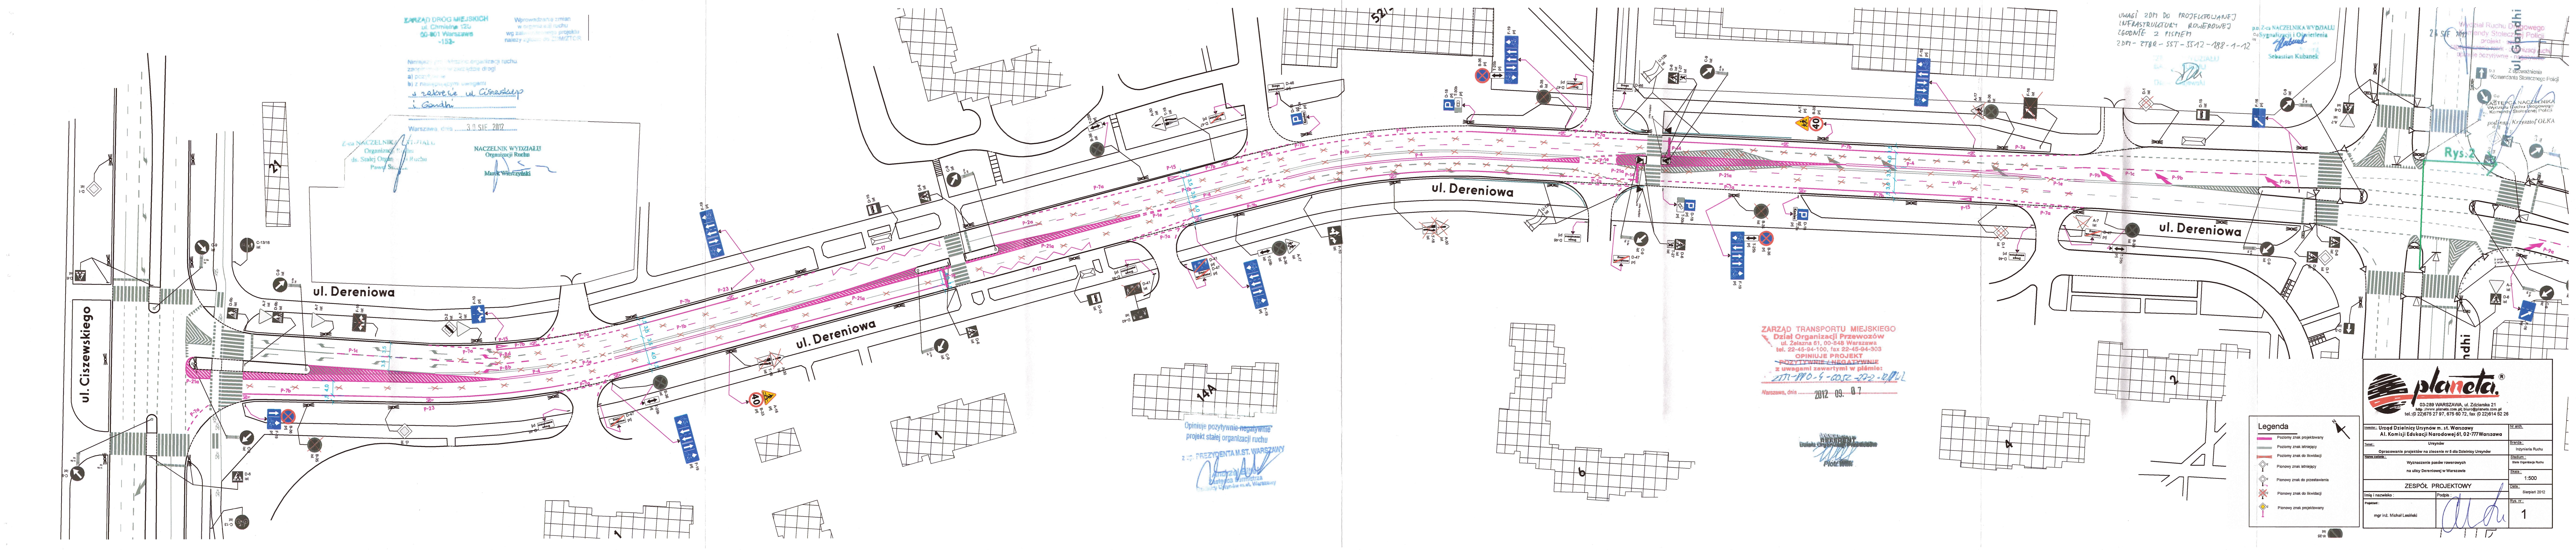

ZARZĄD DRÓG MIEJSKICH
ul. Chmielna 120
00-801 Warszawa
-153-

Niniejszy projekt stałej organizacji ruchu
zaopiniowano w zakresie drogi
a) pozytywnie
b) z następującymi uwagami
w zakresie ul. Ciszewskiego
i Gandhi

Warszawa, dnia 30 SIE 2012

Wprowadzanie zmian
w organizacji ruchu
wg zatwierdzonego projektu
należy zgłosić do ZDM/ZTOR

Z-ca NACZELNIKA WYDZIAŁU
Organizacji Ruchu
ds. Stałej Organizacji Ruchu
Paweł S

NACZELNIK WYDZIAŁU
Organizacji Ruchu
Marek Wierzyński

UWAGI ZDM DO PROJEKTOWANEJ
INFRASTRUKTURY ROWEROWEJ
ZGODNIE Z PISMEM
ZDM-ZTBR-SST-5512-188-1-12

p.o. Z-ca NACZELNIKA WYDZIAŁU
Sygnalizacji i Oświetlenia
Sebastian Kubanek

Wydział Ruchu Drogowego
Komendy Stołecznej Policji
projekt - schemat zabezpieczenia robót - organizacji ruchu
opiniuje pozytywnie - ~~negatywnie~~
24 SIE 2012
Z upoważnienia
Komendanta Stołecznego Policji
ZASTĘPCA NACZELNIKA
Wydziału Ruchu Drogowego
Komendy Stołecznej Policji
podinsp. Krzysztof OŁKA

Opiniuje pozytywnie ~~negatywnie~~
projekt stałej organizacji ruchu
z up. PREZYDENTA M.ST. WARSZAWY
Andrzej
Zastępca Burmistrza
Dzielnicy Ursynów m.st. Warszawy

ZARZĄD TRANSPORTU MIEJSKIEGO
Dział Organizacji Przewozów
ul. Żelazna 61, 00-848 Warszawa
tel. 22-45-94-100, fax 22-45-94-303
OPINIUJE PROJEKT
~~POZYTYWNIE / NEGATYWNIE~~
z uwagami zawartymi w piśmie:
ZTM-PPO-4-0052-232-12/PWL
Warszawa, dnia 2012 09. 07

REFERENT
Działu Organizacji Przewozów
Piotr Wilk

Legenda

🟪	Poziomy znak projektowany
▬	Poziomy znak istniejący
✕	Poziomy znak do likwidacji
◇	Pionowy znak istniejący
◇	Pionowy znak do przestawienia
✕	Pionowy znak do likwidacji
◆	Pionowy znak projektowany

N

planeta®
03-289 WARSZAWA, ul. Zdziarska 21
http://www.planeta.com.pl; biuro@planeta.com.pl
tel.:(0 22)675 27 97, 675 60 72, fax (0 22)614 52 26

Inwestor: Urząd Dzielnicy Ursynów m. st. Warszawy Al. Komisji Edukacji Narodowej 61, 02-777 Warszawa	Nr arch.
Temat: Opracowanie projektów na zlecenie nr 5 dla Dzielnicy Ursynów Ursynów	Branża: Inżynieria Ruchu
Nazwa zadania: Wyznaczenie pasów rowerowych na ulicy Dereniowej w Warszawie	Stadium: Stała Organizacja Ruchu
	Skala: 1:500
ZESPÓŁ PROJEKTOWY	Data: Sierpień 2012
Imię i nazwisko: Projektant: mgr inż. Michał Lesiński	Podpis:
	Rys. nr: 1