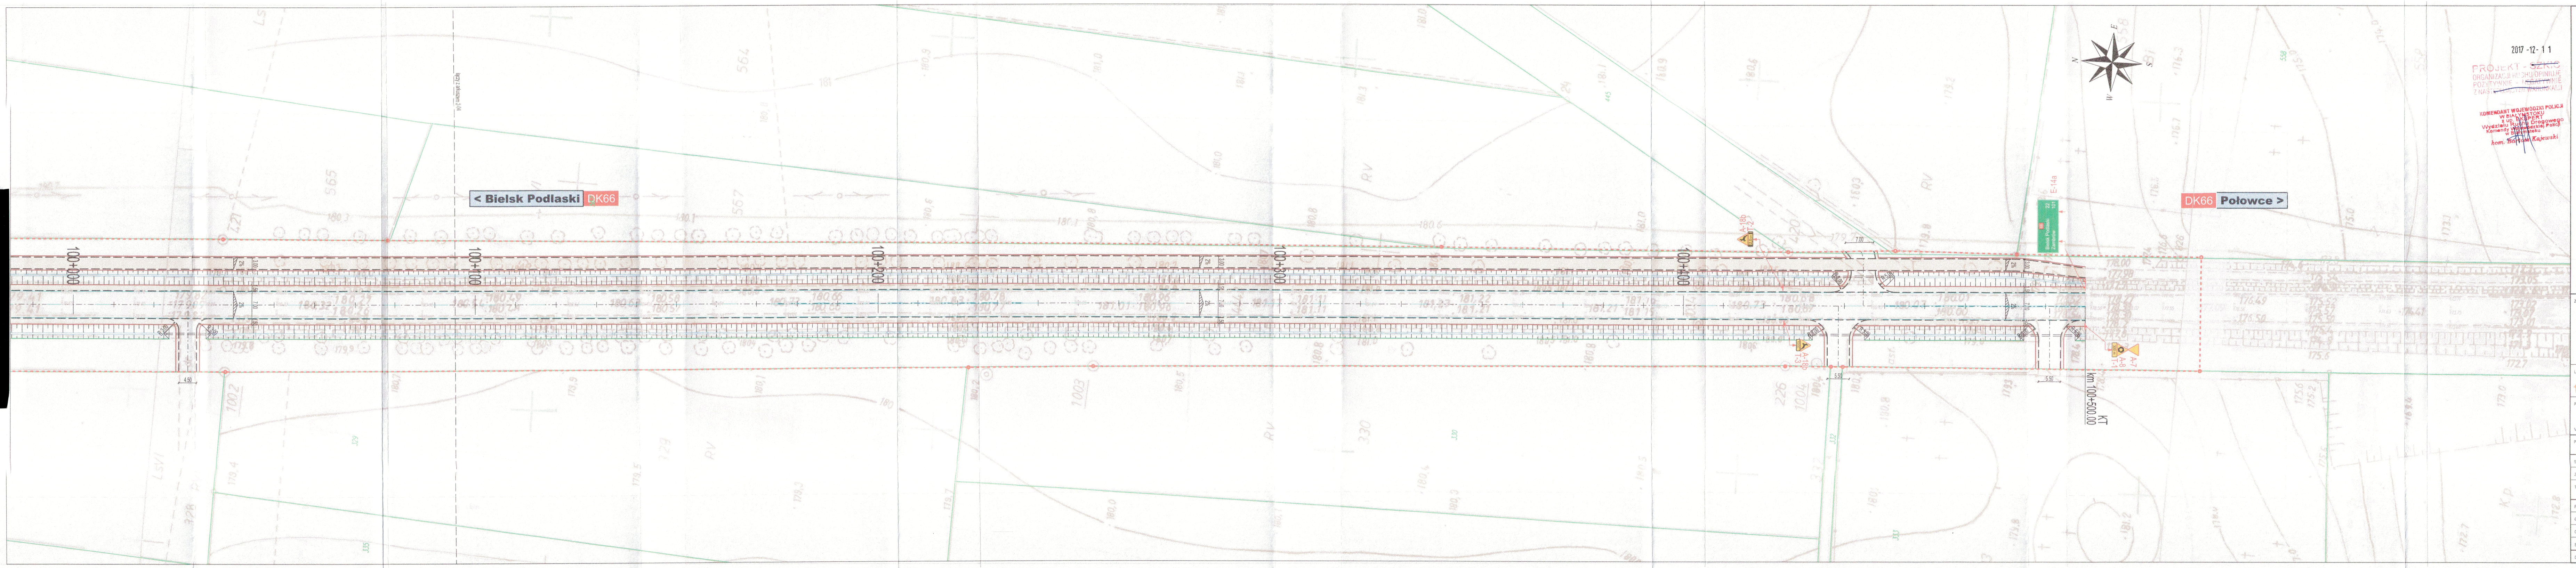

2017 -12- 1 1

PROJEKT - ~~SZKIC~~
ORGANIZACJI RUCHU OPINIUJE
POZYTYWNIE - ~~NEGATYWNIE~~
~~Z NASTĘPUJĄCYMI WARUNKAMI~~

KOMENDANT WOJEWÓDZKI POLICJI
W BIAŁYMSTOKU
z up. EKSPERT
Wydziału Ruchu Drogowego
Komendy Wojewódzkiej Policji
w Białymstoku
kom. Bartosz Kajewski

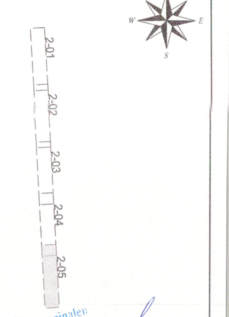

Za zgodność z oryginałem
data 28.05.2018 podpis M. Palak

GDDKiA Oddział w Białymstoku
Zespół Oceny Projektów
Organizacji Ruchu

Zamawiający:

SKARB PAŃSTWA
Generalny Dyrektor Dróg Krajowych i Autostrad
z siedzibą w Warszawie, ul. Wronia 53, 00-847 Warszawa
Reprezentowany przez:
Generalna Dyrekcja
Dróg Krajowych i Autostrad
Oddział w Białymstoku
ul. Zwycięstwa 2 15-703 Białystok

Lider konsorcjum:

UNIBEP S.A., 17-100 Bielsk Podlaski
Oddział Drogowy UNIBEP S.A. w Łomży
ul. Poligonowa 12
18-402 Łomża

Partner konsorcjum:

VALUE ENGINEERING Sp. z o. o.

Value Engineering Sp. z o.o.
ul. Kanarkowa 8
02-818 Warszawa
tel.: (+48) 570-880-760
www.value-eng.pl

Projekt:	**Rozbudowa drogi krajowej nr 66 na odcinku: Suchowolce - Kleszczele - Projektuj i buduj**
Stadium:	**PROJEKT BUDOWLANY**
Zeszyt:	**II - Część rysunkowa**
Tytuł rysunku i arkusza:	**Plan Sytuacyjny Organizacji Ruchu** od km 100+000do km 100+500

Funkcja:	Imię i nazwisko:	Nr uprawnień / Specjalność:	Podpis:
Główny Projektant	inż. Krzysztof Zieniuk	MAZ/0018/POOD/10 - drogi	
Opracowanie	mgr inż. Barbara Palak		
Sprawdzający	mgr inż. Andrzej Witerski	UAN-4224/92/41/88	

Data: 11.2017	Skala: 1:500	Rewizja: 00	Numer rysunku i arkusza: **2-05**